




業務実施範囲

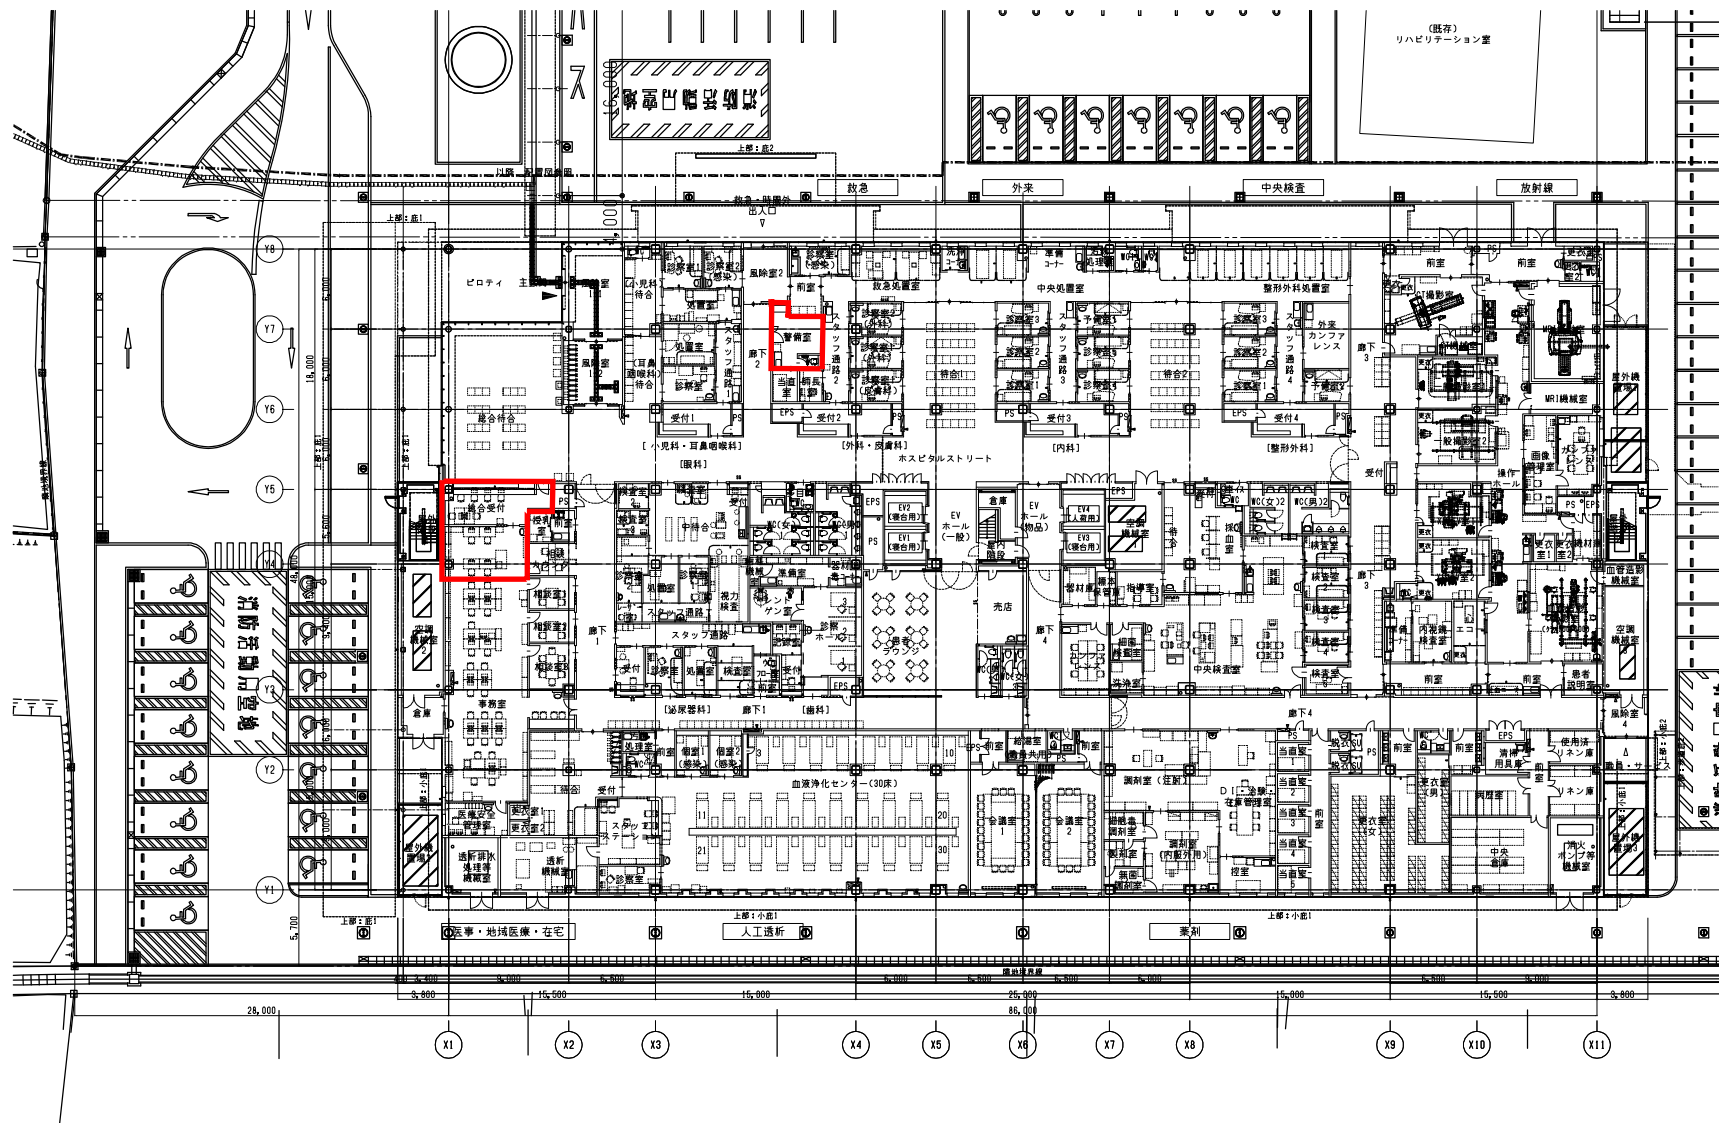

竣工図

国保小見川総合病院建設事業 新病院整備工事

1階平面図

A1 : 1/200
A3 : 1/400

A - 029